Anschlussplan EIS2_5_AR_RIE_GR_UG1-1_5122

Anschlussplan EIS2_5_AR_RIE_GR_00-2_5123

Anschlussplan EIS2_5_AR_HH_GR_UG2_5101

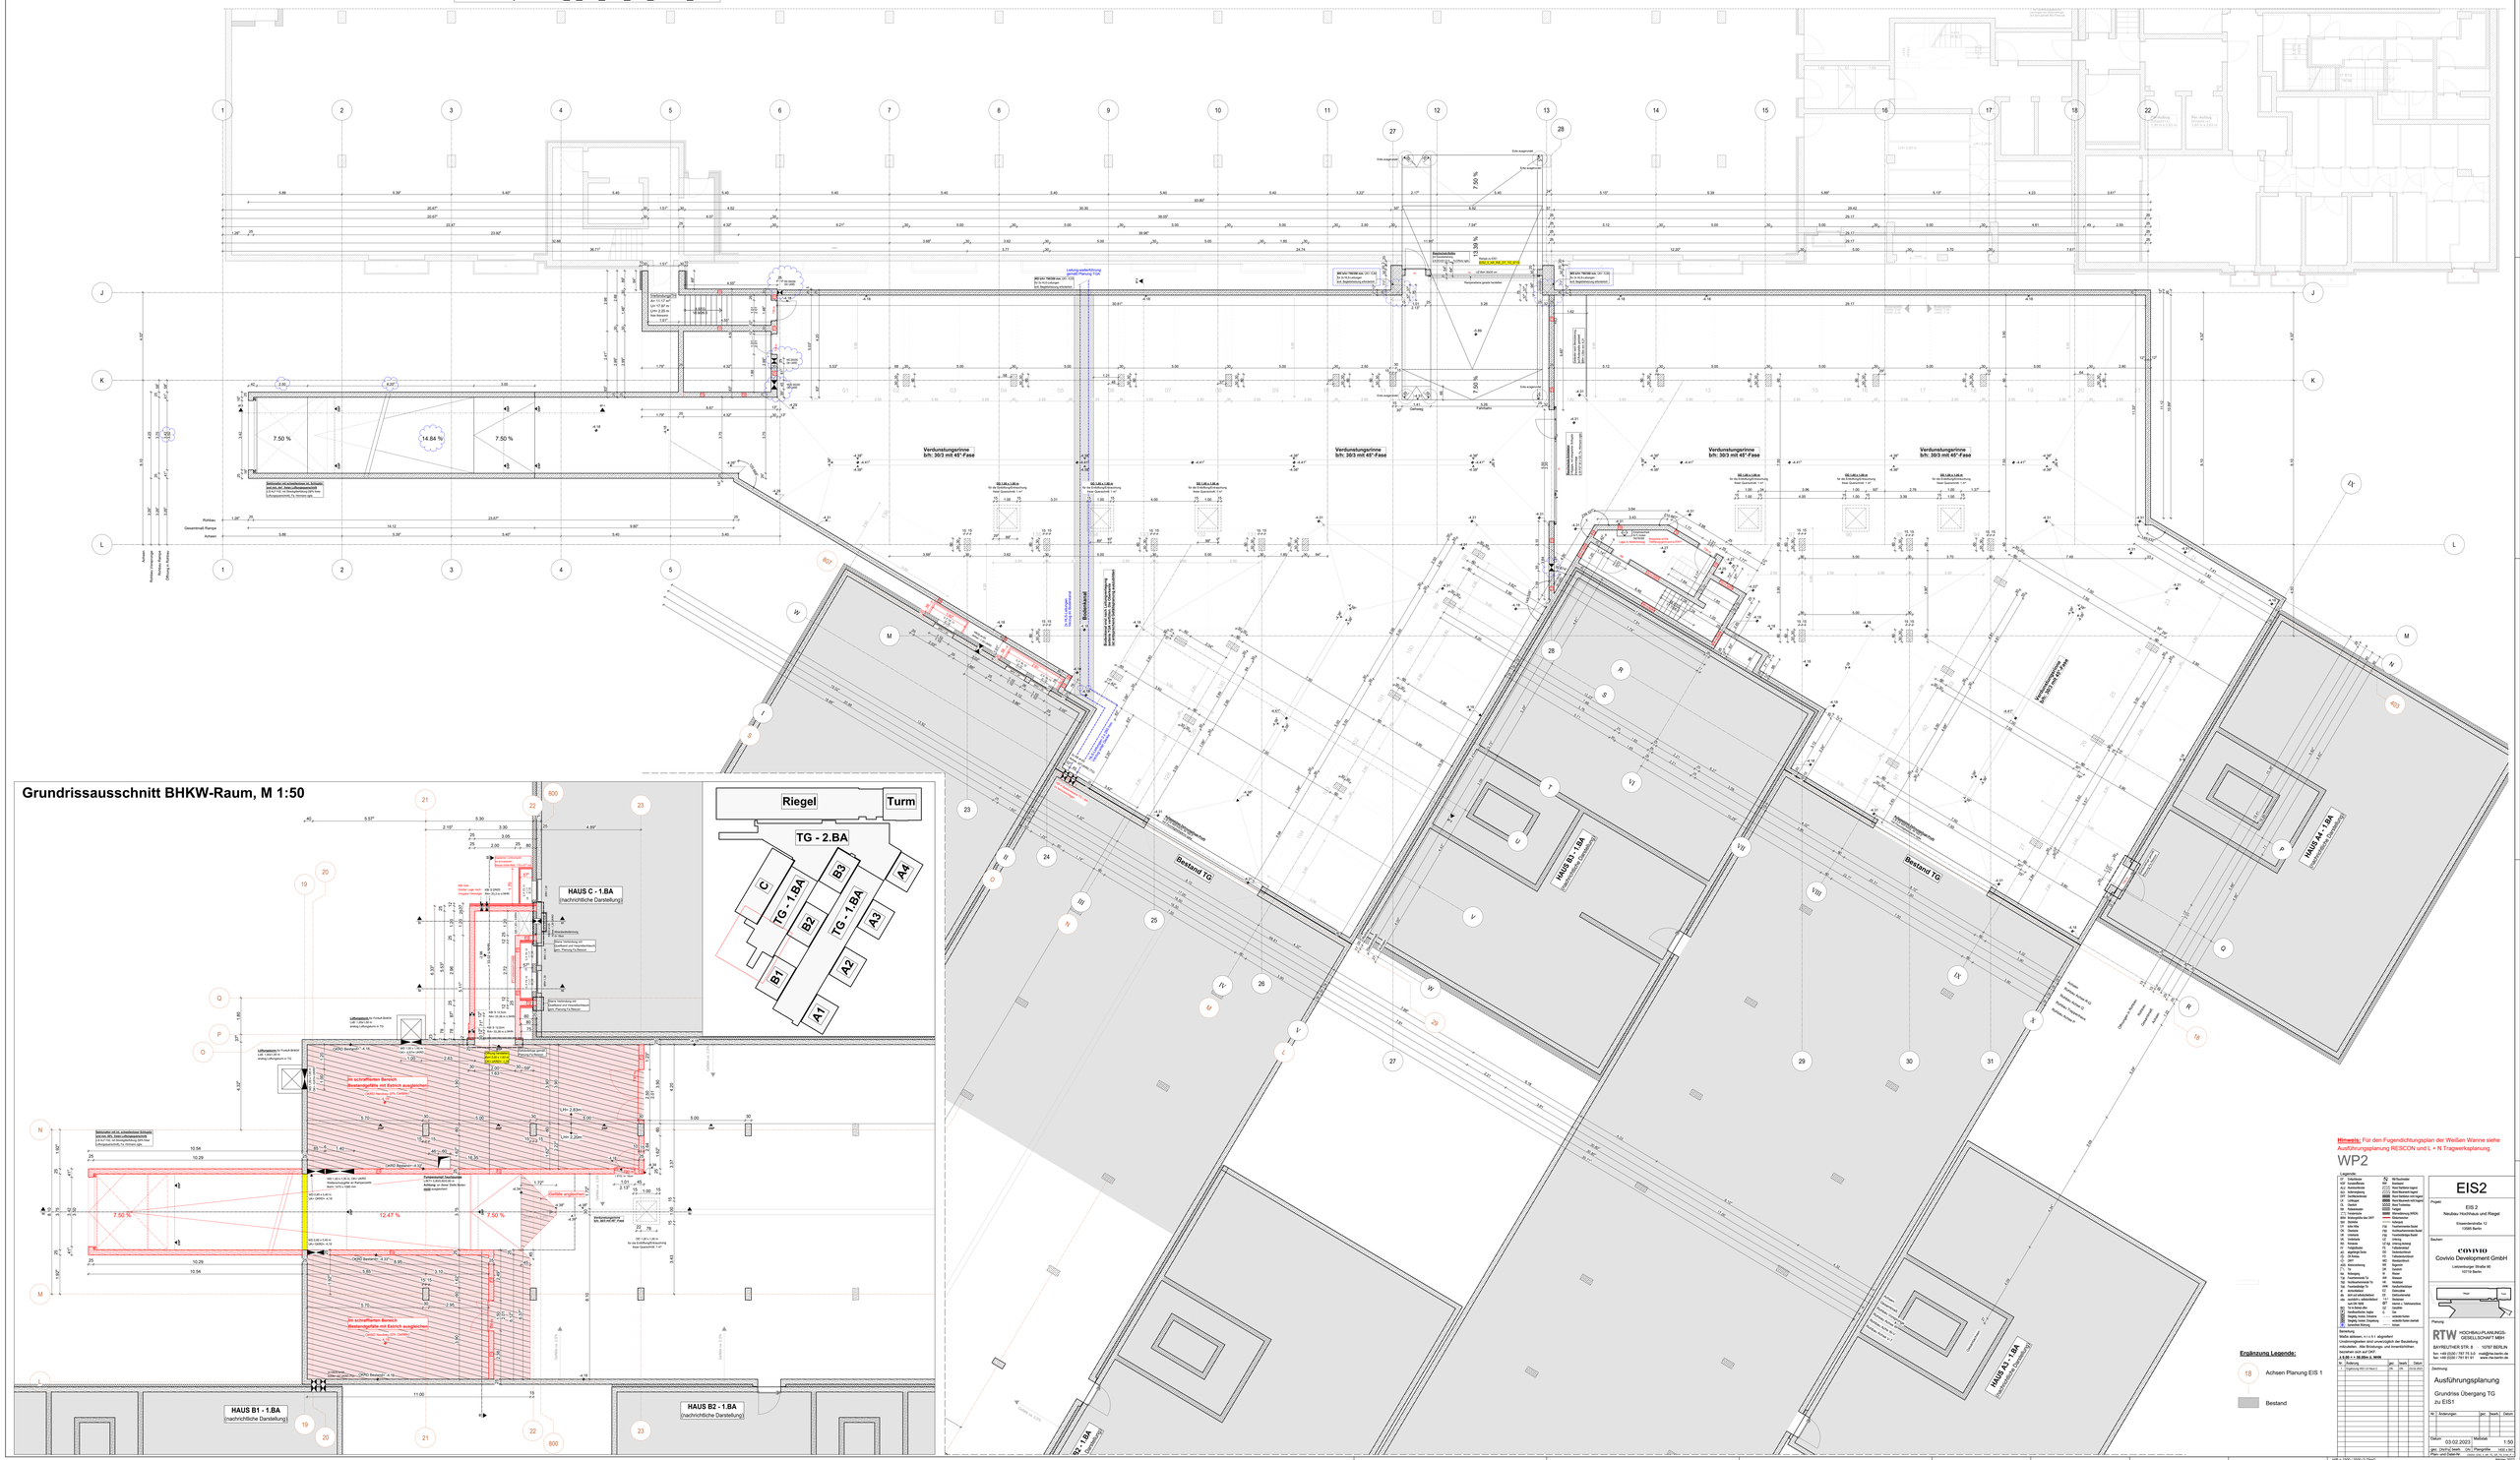
Grundrissausschnitt BHKW-Raum, M 1:50
Riegel
Turm
TG - 2.BA
TG - 1.BA
HAUS C - 1.BA
(nachrichtliche Darstellung)
HAUS B1 - 1.BA
(nachrichtliche Darstellung)
HAUS B2 - 1.BA
(nachrichtliche Darstellung)
HAUS A1 - 1.BA
(nachrichtliche Darstellung)
HAUS A2 - 1.BA
(nachrichtliche Darstellung)
HAUS A3 - 1.BA
(nachrichtliche Darstellung)
HAUS A4 - 1.BA
(nachrichtliche Darstellung)
Bestand TG
Verdunstungsrinne
b/h: 30/3 mit 45°-Fase
Ergänzung Legende:
Achsen Planung EIS 1
Bestand
Hinweis: Für den Fugendichtungsplan der Weißen Wanne siehe Ausführungsplanung RESCON und L + N Tragwerksplanung.
WP2
EIS2
Projekt:
EIS 2
Erweiterbrücke 12
13585 Berlin
Bauherr:
COVIVO
Covivo Development GmbH
Leibnizstraße 55/56
10719 Berlin
Planung:
RTW HOCHBAU-PLANUNGS-GESELLSCHAFT MBH
BAYREUTHER STR. 8 10787 BERLIN
tel.: +49 (0)30 / 787 75 3-0 mail@rtw-berlin.de
fax: +49 (0)30 / 787 75 3-1 www.rtw-berlin.de
Zeichnung:
Ausführungsplanung
Grundriss Übergang TG zu EIS1
Datum: 03.02.2023
Maßstab: 1:50
gez.: Chr.Fuj / Berth.
Chk.: Pfangnöhr
1:50 / 1:100 / 1:200 (X-Tiefe)
Plan- und Datei-Nr.: 2000-Z-AR-RIE-GR-UG1-1-5122
Blatt-Nr.: 1
Maße allgemein: ± 0 = 0,1 Allgemeiner Unebenheitsgrenzwert und unwesentlich der Bauausführung entsprechend. Alle Bindemaße und Innenlichtmaßen sind Rohbaumaßen.
1:5 DIN A4 = 50 Blatt a. 50/40
Nr. | Änderungen | gez. | Berath. | Datum
0 | Ergänzung WP2 v1 Rev1 | Chk. | Chk. | 23.02.2023
